



AXONOMETRE 1




AXONOMETRE 2

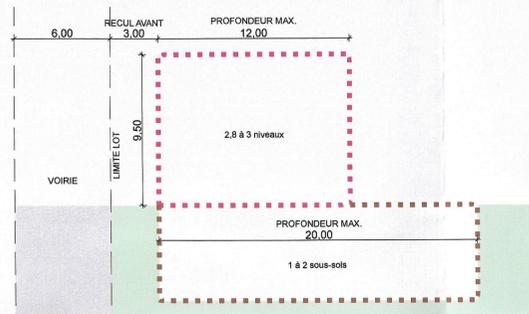


COUPE échelle 1/250
IMMEUBLE
LOTS 01 & 02

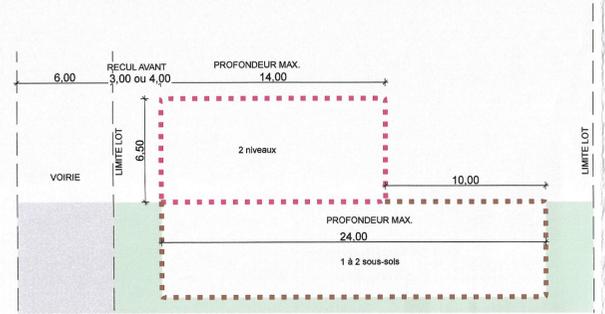


COUPE échelle 1/250
IMMEUBLE
LOTS 07, 08 & 09

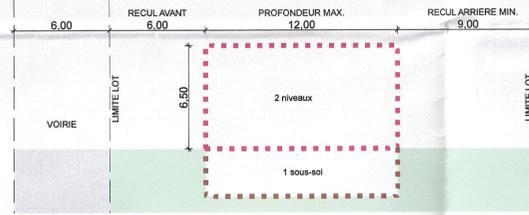


COUPE échelle 1/250
MAISON TYPE 1
LOTS 14, 17, 18, 24

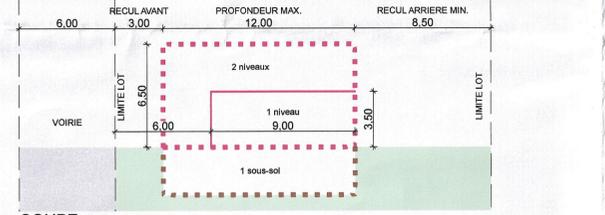


COUPE échelle 1/250
MAISON TYPE 2
LOTS 03 à 06, 13, 16, 19, 25 à 30

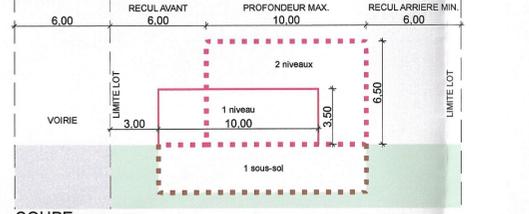


COUPE échelle 1/250
MAISON TYPE 3
LOTS 12, 23, 43

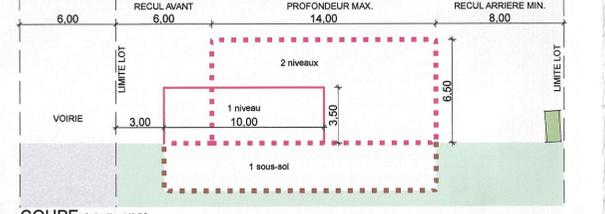


COUPE échelle 1/250
MAISON TYPE 4
LOTS 10, 20 à 22, 31 à 42, 44, 46 à 53

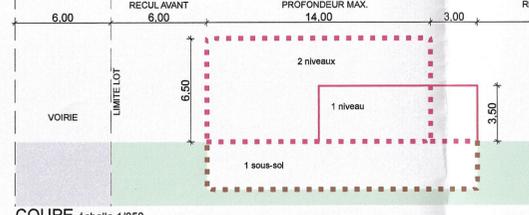

COUPE échelle 1/250
MAISON
LOT 11

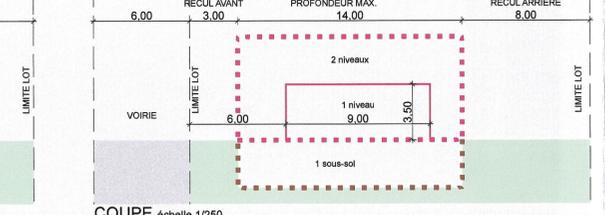

COUPE échelle 1/250
MAISON
LOT 15

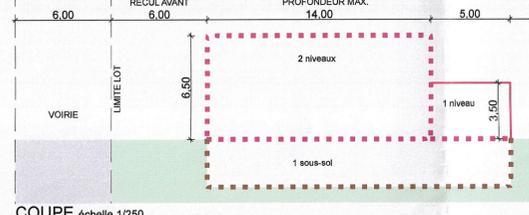

COUPE échelle 1/250
MAISON
LOT 45

A noter que :
Le présent document intègre au PAP autorisé en date du 15 septembre 2015 , réf. 17322/80c introduit par le bureau I plan by marc gubbin architectes, les plans as built basés sur :
- sur le plan de remembrement de Geocad en date du 06 mars 2019 , réf. 10151-REME-05, réf. mes 1106 avec les nouvelles parcelles cadastrales pour chaque lot.
- sur les plans de Luxplan en date du 06 mai 2019, réf. 20171420-LP-T101, 20171420-LP-T102, 20171420-LP-T103, 20171420-LP-T104

swe
ARCHITECTURE
/ design

projet
DEMANDE D'AUTORISATION
Modification du PAP "Op de Quarten"
Commune de Reckange-sur-Mess
Section - E - d'Ehlinge
à proximité de la rue de Roedgen - rue Hanner Geierens
à Ehlinge / Mess

maitre d'ouvrage
APART HOUSE s.à.r.l.
48 route d'Arton
L- 8210 Mamer

Date: 20.04.2020
Bon pour approbation

signature client

SWENEN Architecture & Design S.à.r.l.
195/197, rue de Differdange L-4437 Soleuvre
T +352 25 65 78-1 F +352 25 65 78-23 info@sweenen.com
TVA: 2007.2428.219 TVA: LU 218.885.34 N° immat. : B 129118
www.sweenen.com

signature architecte

Bon pour approbation

administration signature

Administration Communale de Reckange - sur - Mess
83 rue Jean-Pierre Hilger
L- 4980 Reckange-sur-Mess

Date :
Bon pour approbation

Référence: 18295/80C
Le présent document appartient à ma décision
d'approbation du: 23.04.2020
La Ministre de l'intérieur
Taina Bofording

documents

- Extrait cadastral
- Situation
- Implantation
- Sous-sol -2
- Sous-sol -1
- Rez-de-Chaussée
- Rez-de-jardin
- Etage +1
- Etage +2
- Combles

- Coupes type
- Façade Avant
- Façade Postérieure
- Façade droite
- Façade Gauche
- Axonométries
- Photos

Chaque nouvelle révision annule tous les plans précédents. Ce plan ne peut être transmis à un tiers ni utilisé sans l'autorisation de l'auteur de projet. L'entrepreneur chargé de l'exécution est tenu de contrôler toutes les cotes avant l'exécution des travaux et de signaler sans délai toutes différences à l'architecte. Il est strictement interdit de mesurer un dessin non coté en vue de l'exécution préalable sans consulter le bureau d'architecte. Le non respect de nota entraîne l'entière responsabilité de l'exécutant.

dessiné par : #	<input type="checkbox"/> Avant - projet <input checked="" type="checkbox"/> Autorisation <input type="checkbox"/> Exécution			n°	002
contrôlé par : DS				n° plan	002/002
n° projet	L-2018-01	échelle	1:250	date	07-04-2020
date	n°	modifications			indice
31-07-2019	a	Demande de modification du PAP approuvé en date du 15.09.2015			E
24-09-2019	b	Demande de modification du PAP approuvé en date du 15.09.2015			
06-01-2020	c	Modification rampes d'accès des immeubles selon avis Ministère en date du 18.12.2019			
16-01-2020	d	Modification lots 1 et 2 et prolongement chemin piéton selon avis Commune			
07-04-2020	e	Modification lot 2 selon avis Ministère			